Agenzia del Territorio
CATASTO FABBRICATI
Ufficio Provinciale di
Brescia

Dichiarazione protocollo n. BS0039041 del 02/02/2005
Planimetria di u.i.u. in Comune di Capriolo
Via Vittorio Emanuele civ. 98

Identificativi Catastali:	Compilata da:
Sezione:	Pagliari Massimo
Foglio: 18	Iscritto all'albo: Ingegneri
Particella: 588	
Subalterno: 9	Prov. Brescia N. 1650

Scheda n. 1 Scala 1: 200

PIANTA PIANO PRIMO

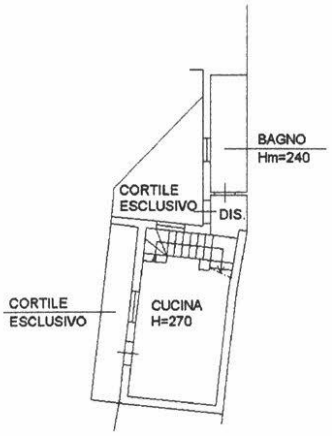

PIANTA PIANO SECONDO

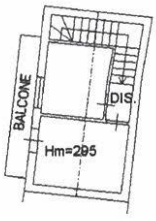

Catasto dei Fabbricati - Situazione al 18/10/2018 - Comune di CAPRIOLO (B711) - < Sez.Urb.: NCT - Foglio: 13 - Particella: 28 - Subalterno: 9 > 10 mett
VIA VITTORIO EMANUELE n. 98 piano: 1-2;

PIANTA PIANO ~~PRIMO~~

ESECUZINE IMMOBILIARE 456/2018
COMUNE DI CAPRIOLO 15 GENN. 2019
RILIEVO

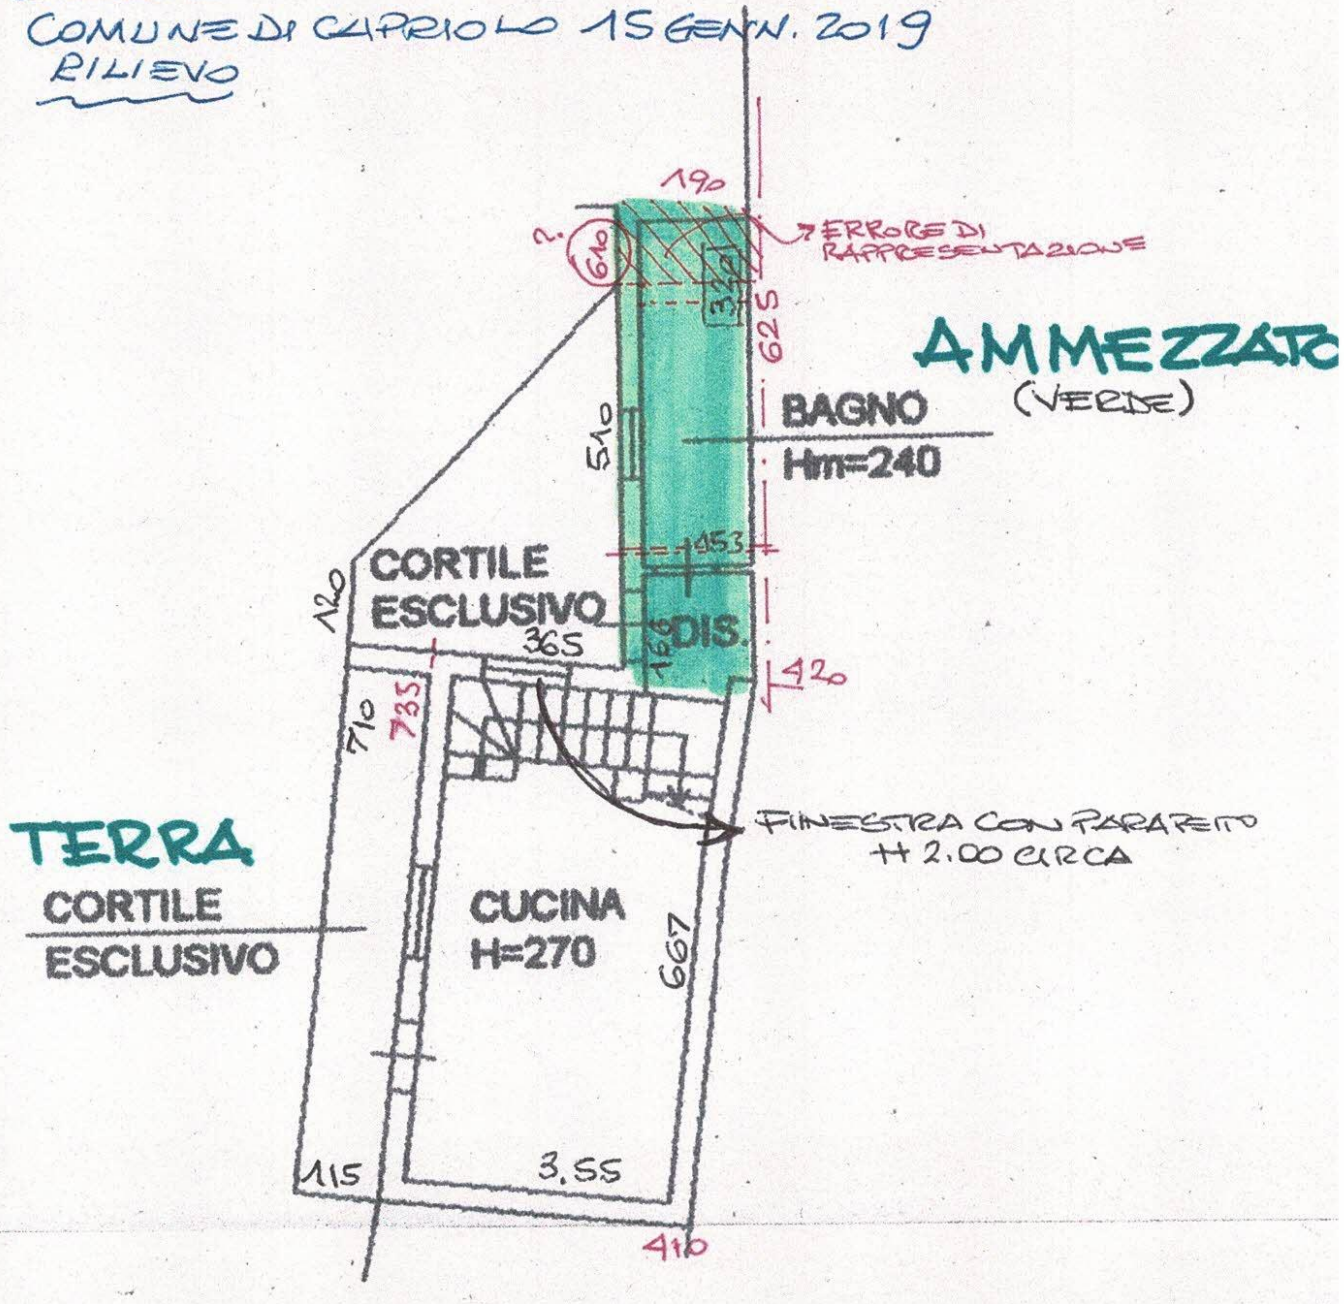

PIANTA PIANO ~~SECONDO~~ PRIMO

ESECUZIONE IMMOBILIARE 456/2018
COMUNE DI CAPRIOLO 15 GENN. 2019
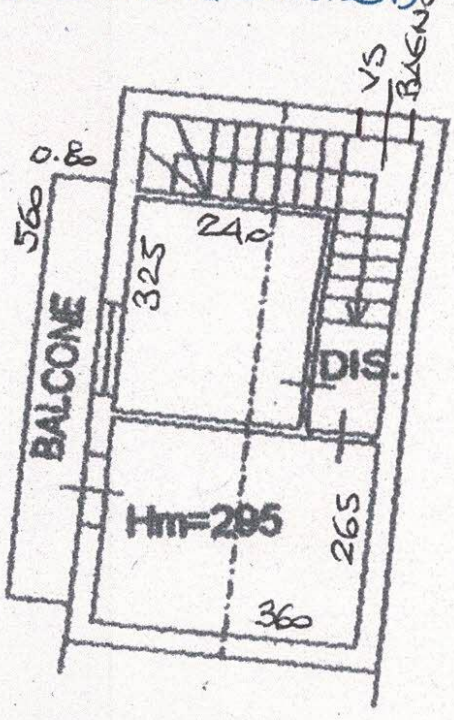
RILIEVO